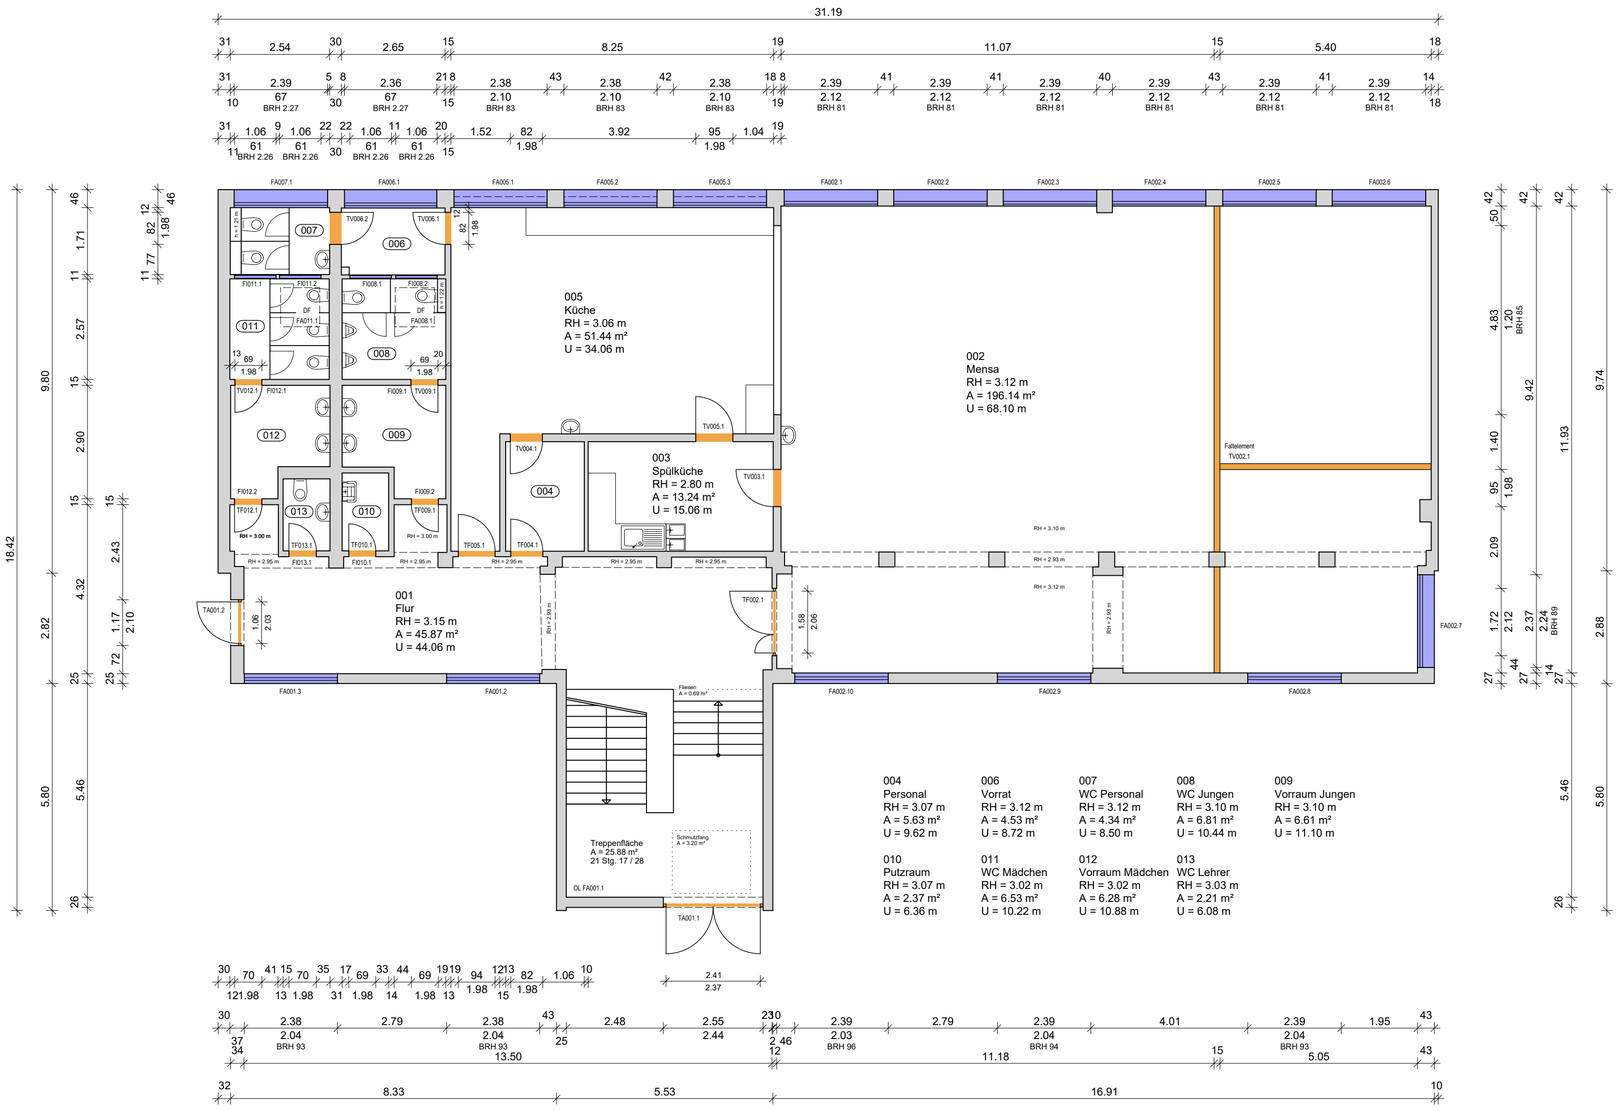

Legende

	Wand		Fenster
	Holz		Tür

Tür- / Fensterbezeichnung: TV 001 . 1 (Präfix – RaumNr. – LfdNr.)

Präfix:

Innenfenster:	FI	Tür zum Flur:	TF
Außenfenster:	FA	Verbindungstür:	TV
		Ausgangstür:	TA

Anzahl Steigung / Auftritt	x Stg. y/z
Brüstungshöhe	BRH
max. Raumhöhe	RH
Fläche	A
Umfang	U

Hinweis: Alle Angaben sind am Objekt zu prüfen.

Index	Datum	Name	Änderung

COMMUNALFM®
Kommunale Facility Management Lösungen

Communal-FM GmbH [HNL Karlsruhe]
Bocksdornweg 62, D-76149 Karlsruhe
+49 (0) 721/9426580 +49 (0) 721/94265829
info@communal-fm.de www.communal-fm.de

Auftraggeber:
Gemeinde Weingarten (Baden)
Marktplatz 2, D-76356 Weingarten (Baden)

Plan

Grundriss Erdgeschoss

Bestandszeichnung

Datei: 2021-01_CFM_003.03.01_EG

Objekt:
Turmbergschule - E-Bau
Schulstraße 2
D-76356 Weingarten (Baden)

Maßstab:	1:100
Bearb.	TK
Datum:	01/2021
Blatt-Nr.:	2 / 2
Index:	

H/B = 420 / 650 (0.27m²)